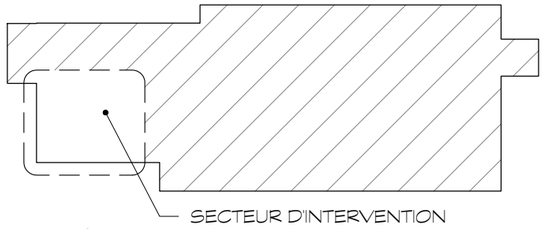

PLAN CLÉ

LÉGENDE

- MURS ET CLOISONS
- ÉLÉMENTS EXISTANTS À CONSERVER
- PORTES
- * COTE DONNÉE À PARTIR DE LA FACE FINIE DU MUR OU DE LA CLOISON

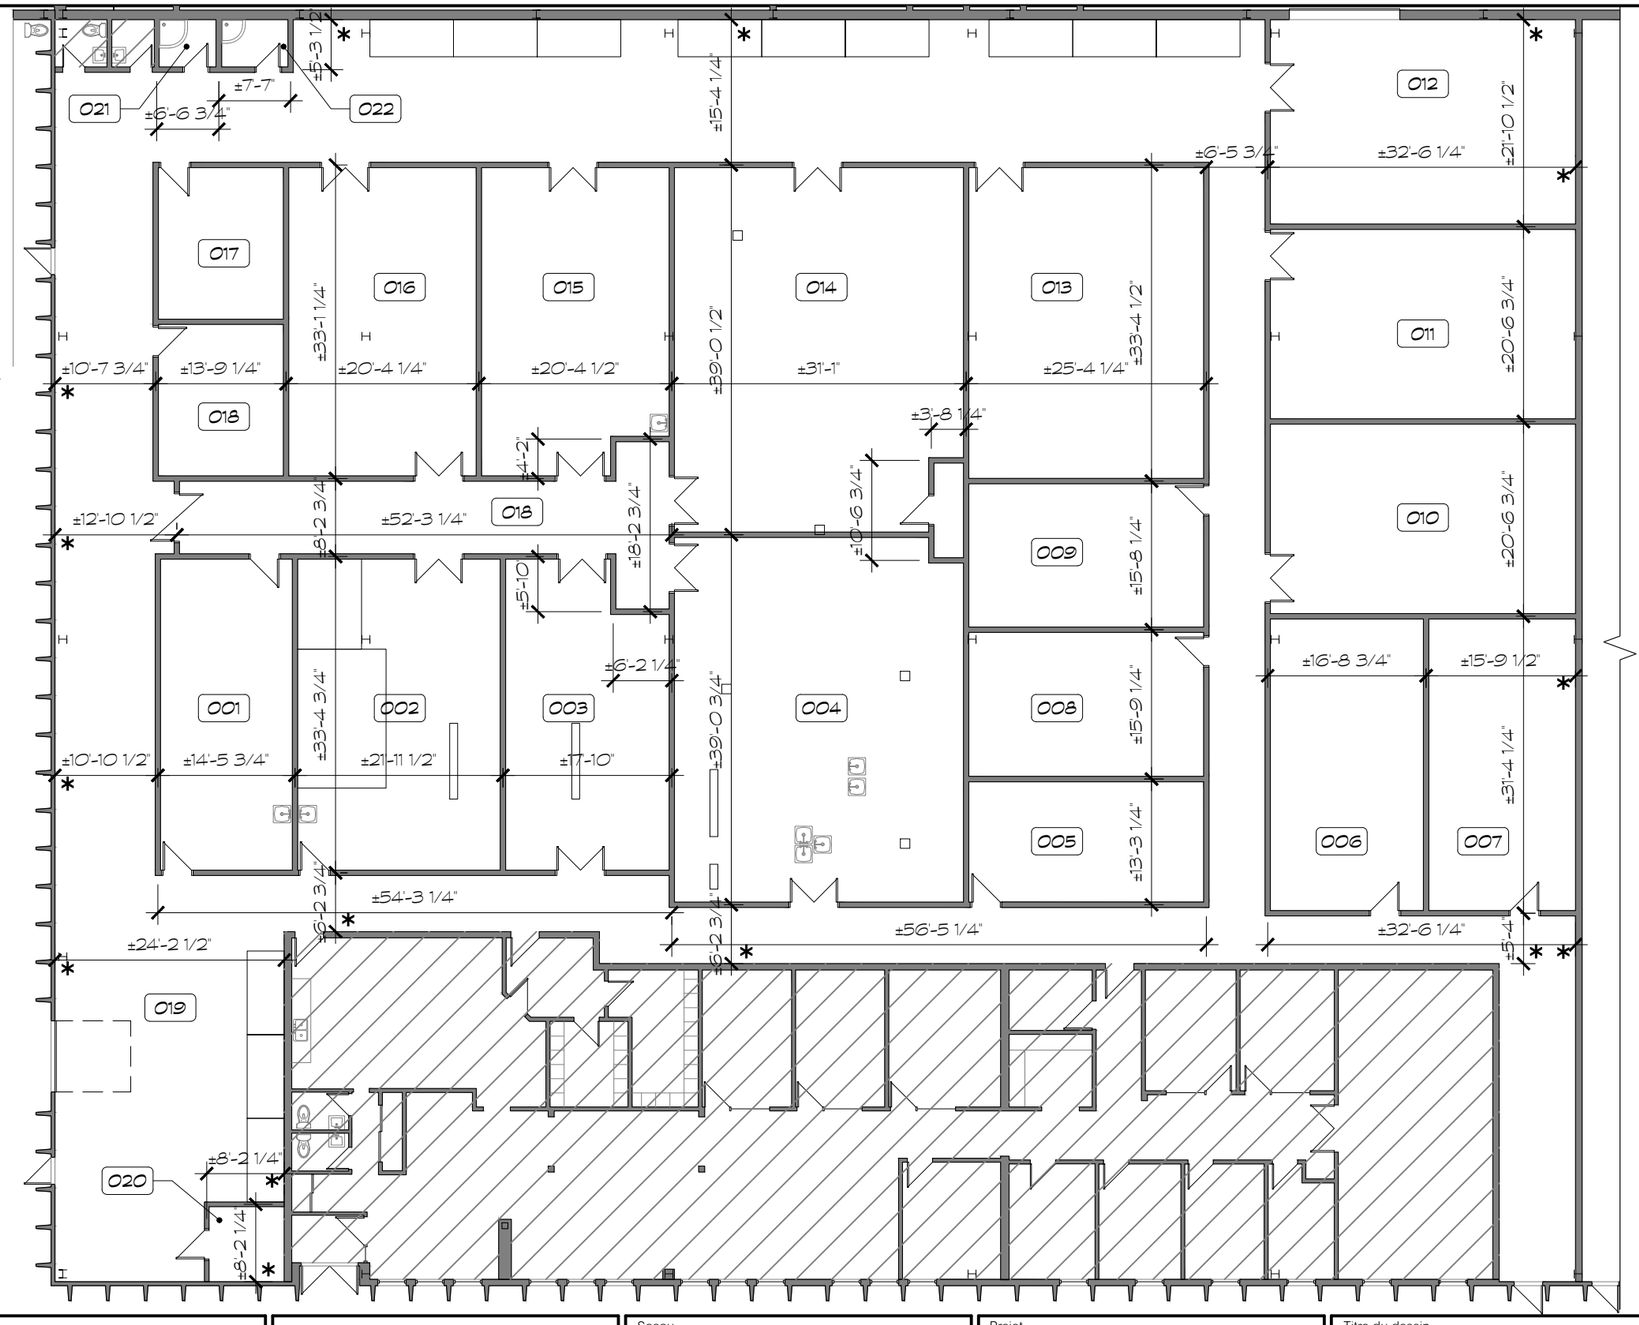

Notes:

NE PAS UTILISER POUR CONSTRUCTION

TEL QUE CONSTRUIT — 24 JANVIER 2018

Parent - Labelle Architectes inc.
386, rue de St-Jovite, # 2, Mont-Tremblant (Qc), J8E 2Z9
Téléphone: (819) 425-7222 Fax:(819) 425-5355

Sceau

Ordre des architectes du Québec
JEAN-FRANÇOIS PARENT ARCHITECTE

Projet
AMÉNAGEMENT DU LOCAL #72
(LA MANUFACTURE)

Adresse
195, RUE BRISSETTE
SAINTE-AGATHE-DES-MONTS (QC)

Client
C.I. DE SAINTE-AGATHE-DES-MONTS

Titre du dessin
PLAN DU REZ-DE-CHAUSSÉE (LA MANUFACTURE)

Échelle	Date	Dessin no.
1/16"=1'-0"	18-01-24	**A100**

Dessiné par	Vérifié par	Dossier	
N.L.	J.F.P.	18004	1